


CHARAKTERYSTYCZNE PRZEKROJE POPRZECZNE



DROGA NR 48  
REJON W GRŒJCU  
odc. od km 77+300 do km 78+400

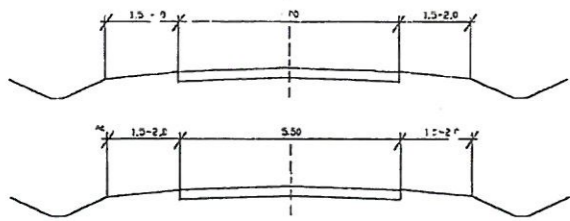

PROJEKT STAŁEJ ORGANIZACJI RUCHU

obekt: Droga krajowa nr 48 w m. Białobrzegi


temat: Budowa ścieżki pieszo-rowerowej w km od 78+374 do km 78+858

nr rysunku: Rys.1

skala: 1:2000

projektant: Szymon Materek

- legenda:
- A-14 - znaki projektowane
  - A-7 - znaki istniejące
  - ~~A-14~~ - znaki istniejące do likwidacji

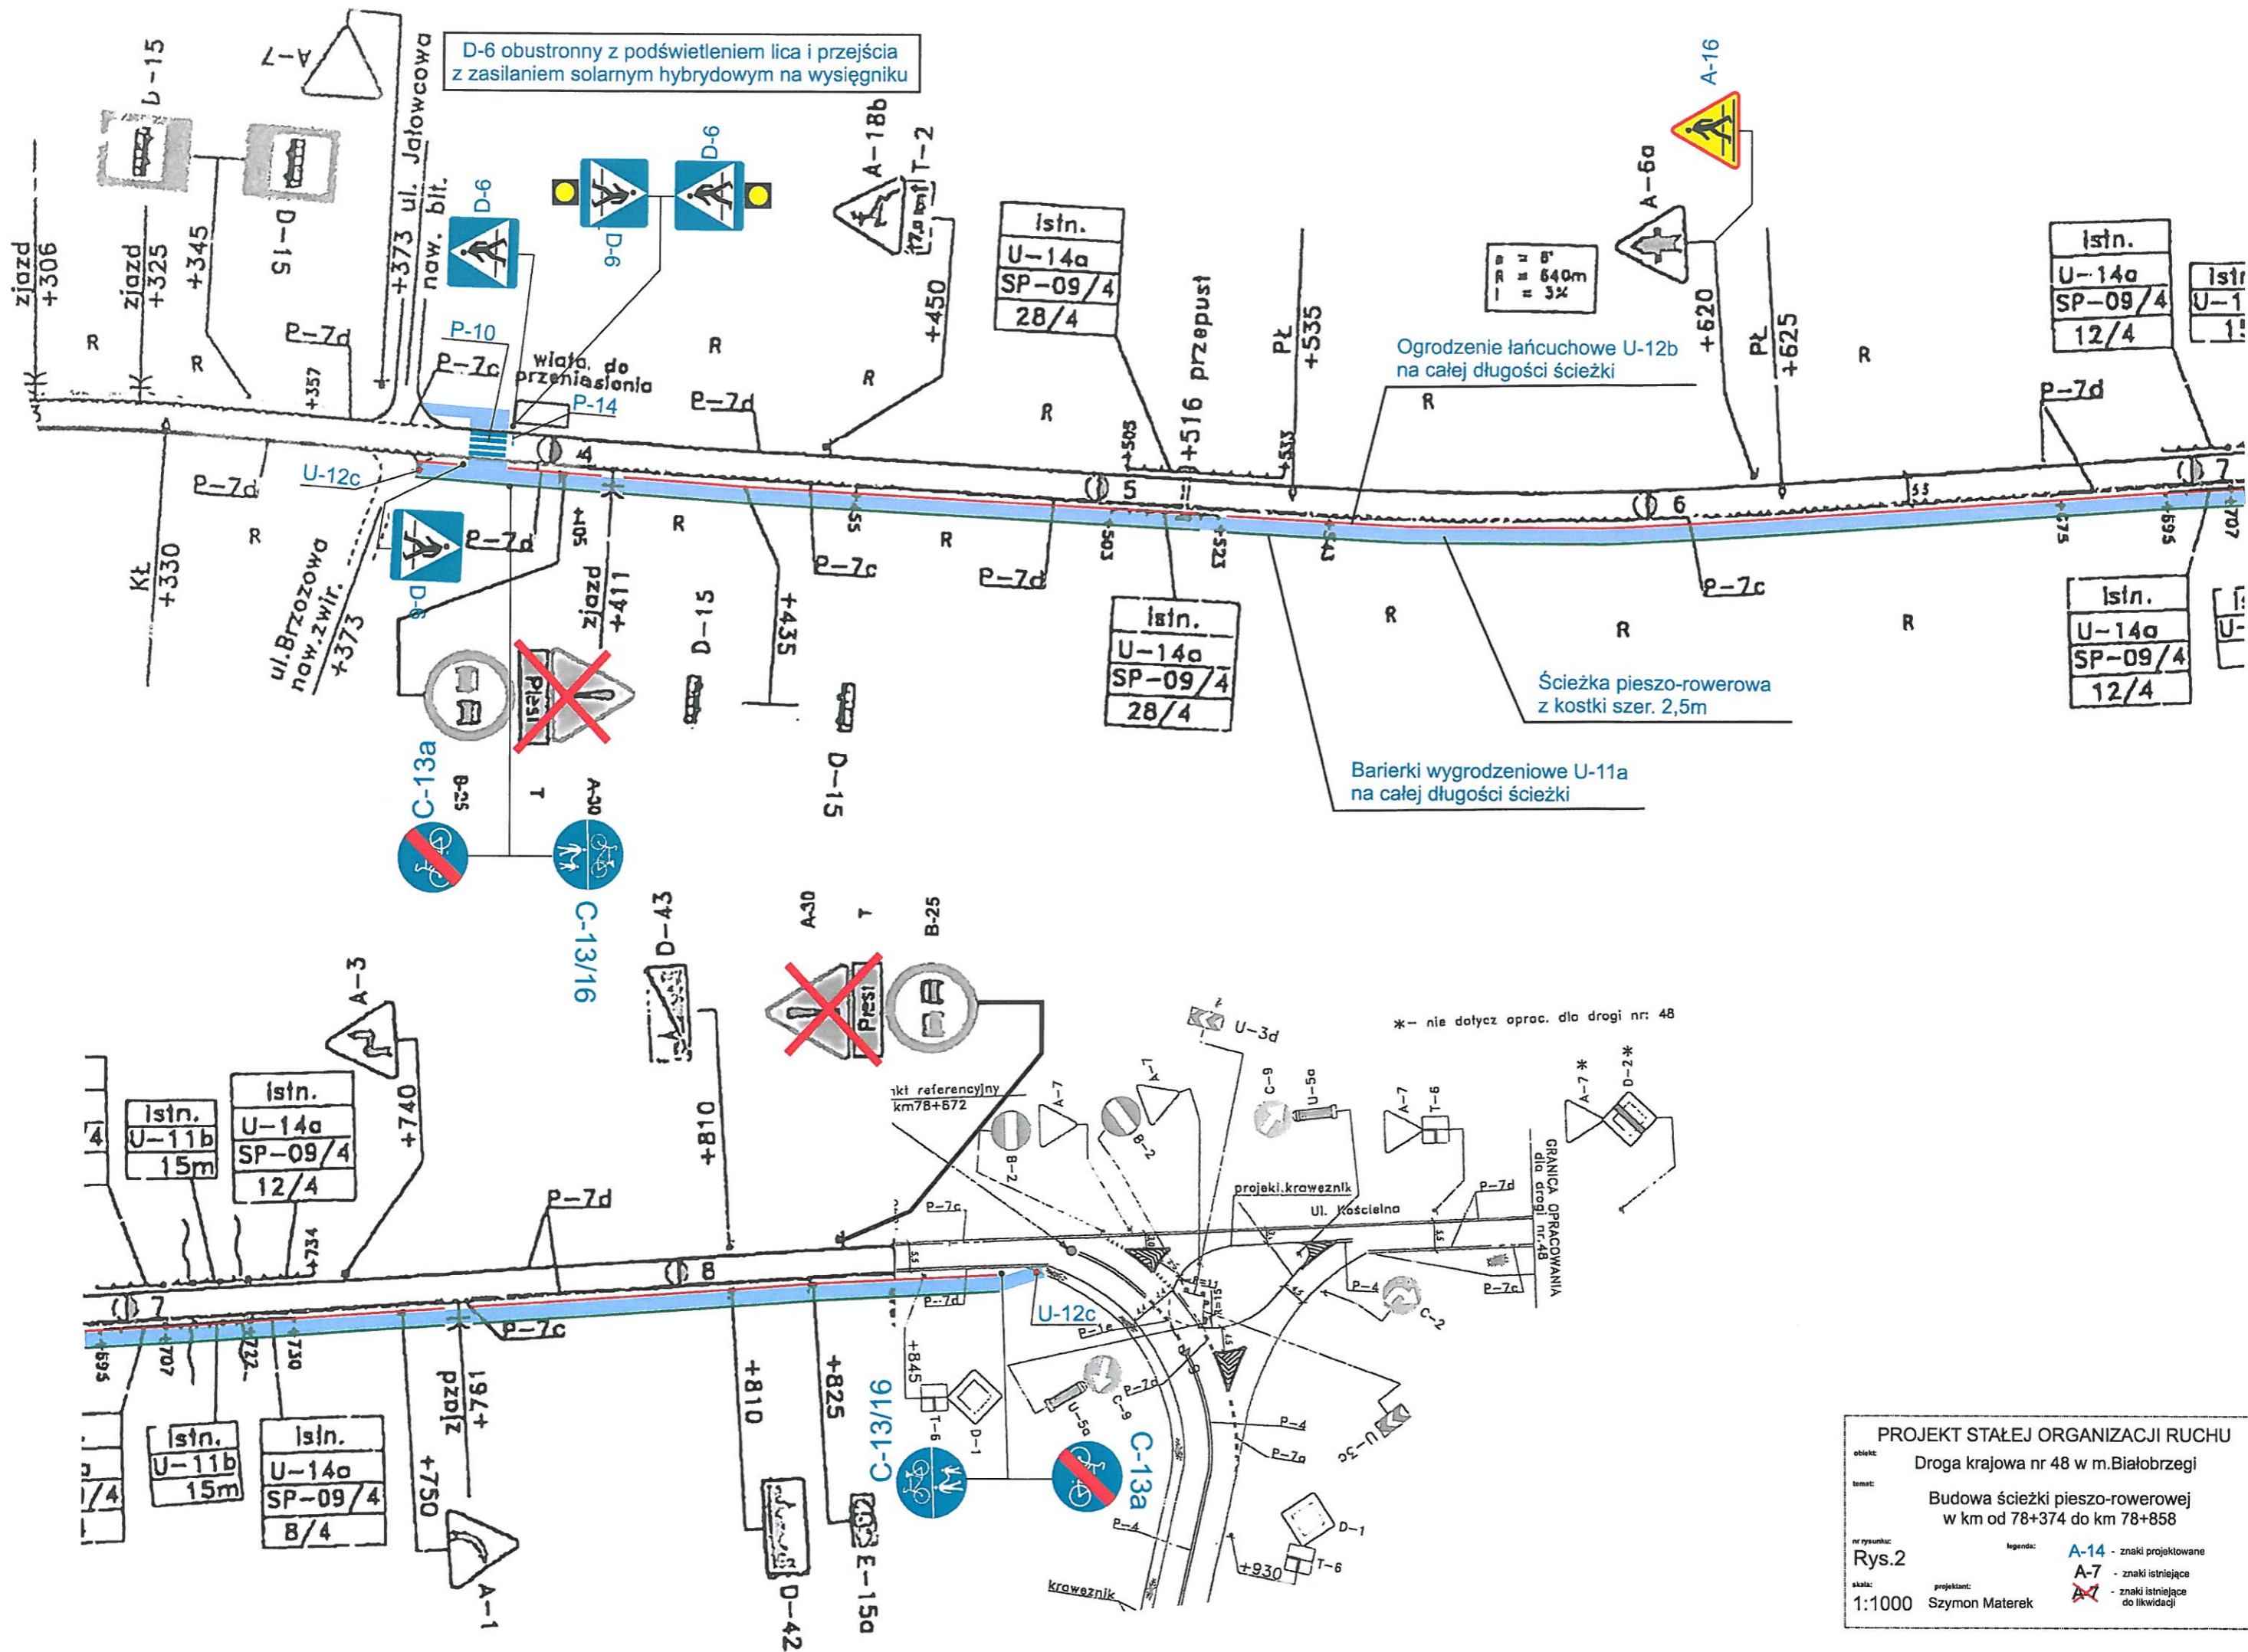

\* - nie dotyczą oprac. dla drogi nr: 48

<b>PROJEKT STAŁEJ ORGANIZACJI RUCHU</b>	
obiekt:	Droga krajowa nr 48 w m. Białobrzegi
temat:	Budowa ścieżki pieszo-rowerowej w km od 78+374 do km 78+858
nr rysunku:	Rys.2
skala:	1:1000
projektant:	Szymon Materek
legenda:	A-14 - znaki projektowane A-7 - znaki istniejące <del>A-7</del> - znaki istniejące do likwidacji