

Z.P. 5669 /2020/50

ZAPYTANIE OFERTOWE

Na podstawie Zarządzenie Nr 15/2017 Burmistrza Miasta i Gminy Białobrzegi z dnia 31 stycznia 2017r. w sprawie zasad udzielania zamówień publicznych o wartości szacunkowej nieprzekraczającej równowartości kwoty 30 000 Euro w Urzędzie Miasta i Gminy w Białobrzegach i jednostkach organizacyjnych Gminy Białobrzegi oraz w związku z art. 4 ust. 8 ustawy z dnia 29 stycznia 2004 r. Prawo zamówień publicznych (Dz. U. z 2018r. poz. 1896 z późn. zm.) zwracamy się z zapytaniem o określenie ceny wykonania dostaw/ usługi /robót budowlanych polegającej na:

Budowie odcinka kanalizacji sanitarnej (przejście pod drogą powiatową) od ul. Białobrzeszkiej w m. Sucha do ul. Herberta na wys. dz. 2046.

Przedmiot Umowy

1.Zamawiający: Zakład Wodociągów i Kanalizacji, Zakład Budżetowy w Białobrzegach,
ul Rzemieśnicza30, 26-800 Białobrzegi.

2.Przedmiot zamówienia:

Budowa odcinka kanalizacji sanitarnej DN-200, od ul. Białobrzeszkiej (1-studnia istn. na kanale sanit.) w m Sucha do ul. Herberta na wys. dz. 2046. dł. 37 mb

Podać cenę ofertową na podstawie kosztorysu uproszczonego za wykonanie całości zamówienia wg zakresu rzeczowego robót j/n.

Roboty montażowe:

1. Wykonanie kanału sanitarnego grawitacyjnego w wykopie do 3 m, z rur PVC- U, kl. S , ze ścianką litą o sztywności obwodowej 16 kN/m² i śr. Dn. 200 x 7,7 mm- mb. 37
2. Wykonanie przewiert pod jezdnią w rurze stalowej DN- 355 mb.13
3. Zasyпка wykopu + zagęszczenie m3- 87
4. Szalowanie wykopu (szalunki systemowe) m2- 48
5. Obsadzenie studni rewizyjnych betonowych dn. 1200 o gł. do 3 m. kpl. 1
6. Płukanie kanału sanitarnego + próba szczelności kpl. 1
7. Odtworzenie nawierzchni ziemnej po robotach kanalizacyjnych m2- 57
8. Roboty pomiarowo- geodezyjne (tyczenie) szt.1

9. Inwentaryzacja geodezyjna powykonawcza szt.1

10. Zajęcie pasa na czas wykonywania robót + projekt organizacji ruchu kpl. 1.

Uwaga: Do oferty dołączyć kosztorys ofertowy uproszczony z podaniem cen jednostkowych.

Projekt wykonawczy kanalizacji sanitarnej do wglądu u Zamawiającego, ZWiK B-gi.

Plan sytuacyjny dołączony do zapytania ofertowego jako (załącznik nr 2)

3. Termin realizacji zamówienia 22. 12. 2020 r.

4. Cena jest jednym z kryterium oceny oferty.

5. Inne istotne warunki zamówienia:

- okres udzielonej gwarancji na wykonane roboty, min.12 m-cy

6. Sposób przygotowania oferty.

Ofertę sporządzić należy na załączonym druku „OFERTA” (zał. nr 3)

Ofertę należy sporządzić w języku polskim, w formie pisemnej, na maszynie, komputerze, nieścieralnym atramentem lub długopisem.

Oferta winna być podpisana przez osobę upoważnioną. W przypadku składania ofert w siedzibie zamawiającego lub pocztą na kopercie należy umieścić napis: „Zapytanie ofertowe na :

Budowie odcinka kanalizacji sanitarnej (przejście pod drogą powiatową) od ul. Białobrzeskiej w m. Sucha do ul. Herberta na wys. dz. 2046.

Ofertę można złożyć osobiście u Zamawiającego pokój nr 1, adres: 26-800 Białobrzegi, ul. Rzemieślnicza 30 lub e-mail : biuro@zwik.bialobrzegi.pl

7. Termin złożenia oferty.

Ofertę złożyć należy do dnia **24.11.2020 r** do godz. 11⁰⁰

ZASTĘPCA DYREKTORA
Zakładu Wodociągów i Kanalizacji
Zakład Budżetowy w Białobrzegach

Ireneusz Baszyński


Sporządził;
R. Podkowiak



ul. Białobrzeńska (dł. Powiatowa) dz.N. 2048.

- Projekt. sieci kanaliz. f 200 - mb 37.
- Przekr. pod ul. Białobrzejską - mb 13
- Rura osłonowa f 355 - stal. - mb 13
- Studnie bet. f 1200, szt. 1.

WYKONANO
WYKRESZCZONYM
podpis
Roman Wasilkiewicz
Upr. instalacyjno-inżynierska do projektowania, kierowania i nadzoru w specjalności inżynierskiej Nr upr. GP-III-7342/69

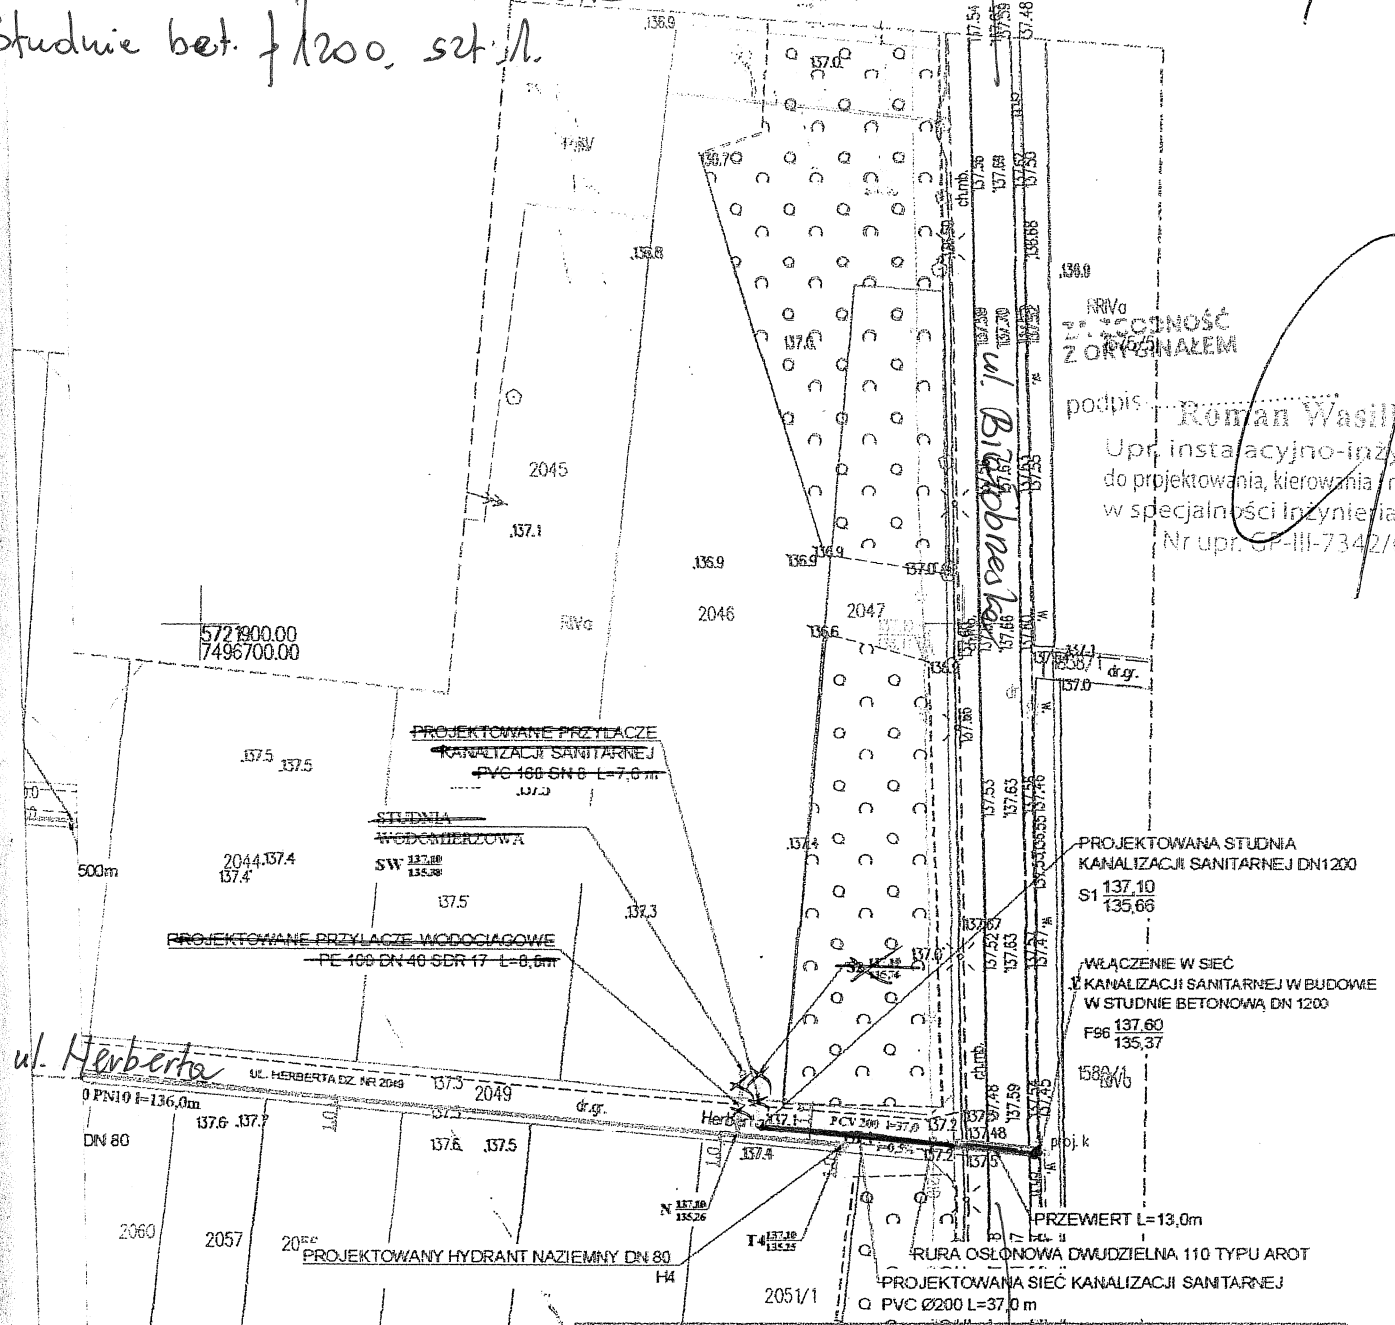

podpis Roman Wasilkiewicz
Upr. instalacyjno-inżynierska do projektowania, kierowania i nadzoru w specjalności inżynierskiej Nr upr. GP-III-7342/69

Projekt zagospodarowania terenu		
Skala 1:1000	Projekt budowlany sieci kanalizacji sanitarnej i wodociągowej Sucha ul. Herberta Dz. nr 2048, 2049, 2004, 2051/1 Gmina Białobrzeż	
Inwestor: Wojciech Maj ul. Szlachecka 69, Sucha 26-680 Białobrzeż	Data: Listopad 2019	
Projektował Roman Wasilkiewicz nr upr. GP-III-7342/69/91	Sprawdził Karol Czarnecki nr upr. GP-III-7342/157/91	Rys.1

Sucha

Upr. instalacyjno-inżynierska do projektowania, kierowania i nadzoru w specjalności inżynierskiej Nr upr. GP-III-7342/69/91

.....
(pieczęć adresowa Wykonawcy)

NIP**):
REGON**):
tel.**):
fax**):
adres e-mail**):

OFERTA

**Zakład Wodociągów i Kanalizacji
Zakład Budżetowy
26-800 Białobrzegi
ul. Rzemieślnicza 30**

W odpowiedzi na zapytanie ofertowe z dnia prowadzone w oparciu o z art. 4 ust. 8 ustawy z dnia 29 stycznia 2004 r. Prawo zamówień publicznych (Dz. U. z 2018r. poz. 1896 z późn. zm.) na:

.....
.....

wpisać przedmiot zamówienia

Oferujemy wykonanie przedmiotu zamówienia na kwotę:

Netto: zł
(słownie netto)
VAT: zł
(słownie VAT)
Brutto: zł
(słownie brutto)

Zakres rzeczowy:

.....
.....
.....
.....
.....

1. Przyjmujemy do realizacji warunki postawione przez zamawiającego, w zapytaniu ofertowym.
2. Oświadczamy, iż uważamy się za związanych niniejszą ofertą przez okres 30 dni licząc od daty wyznaczonej na składanie ofert.
3. Oświadczamy, że firma jest płatnikiem podatku VAT o numerze identyfikacyjnym NIP

.....
(podpis osoby upoważnionej)